




Übersichtsplan Bahnsteigdach Kombibahnsteig Maßstab 1:50

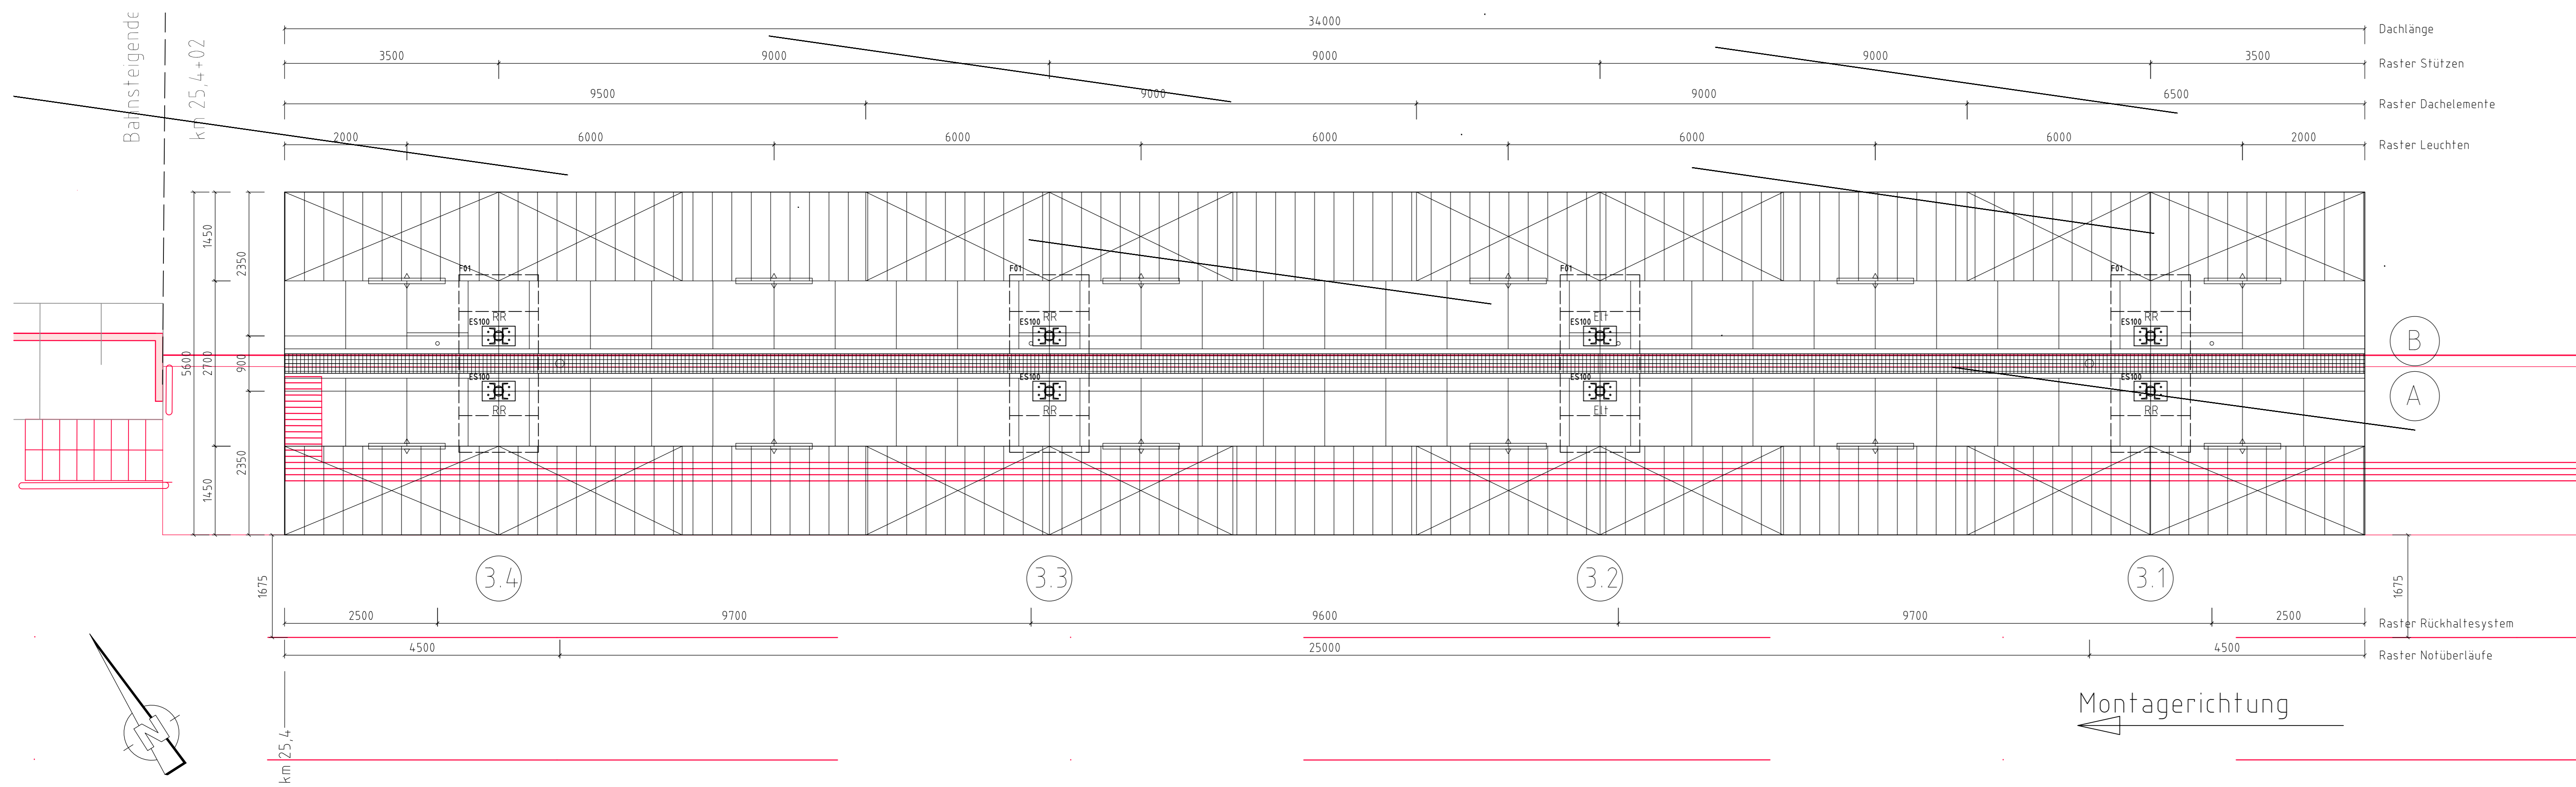


Detail RR-Stütze

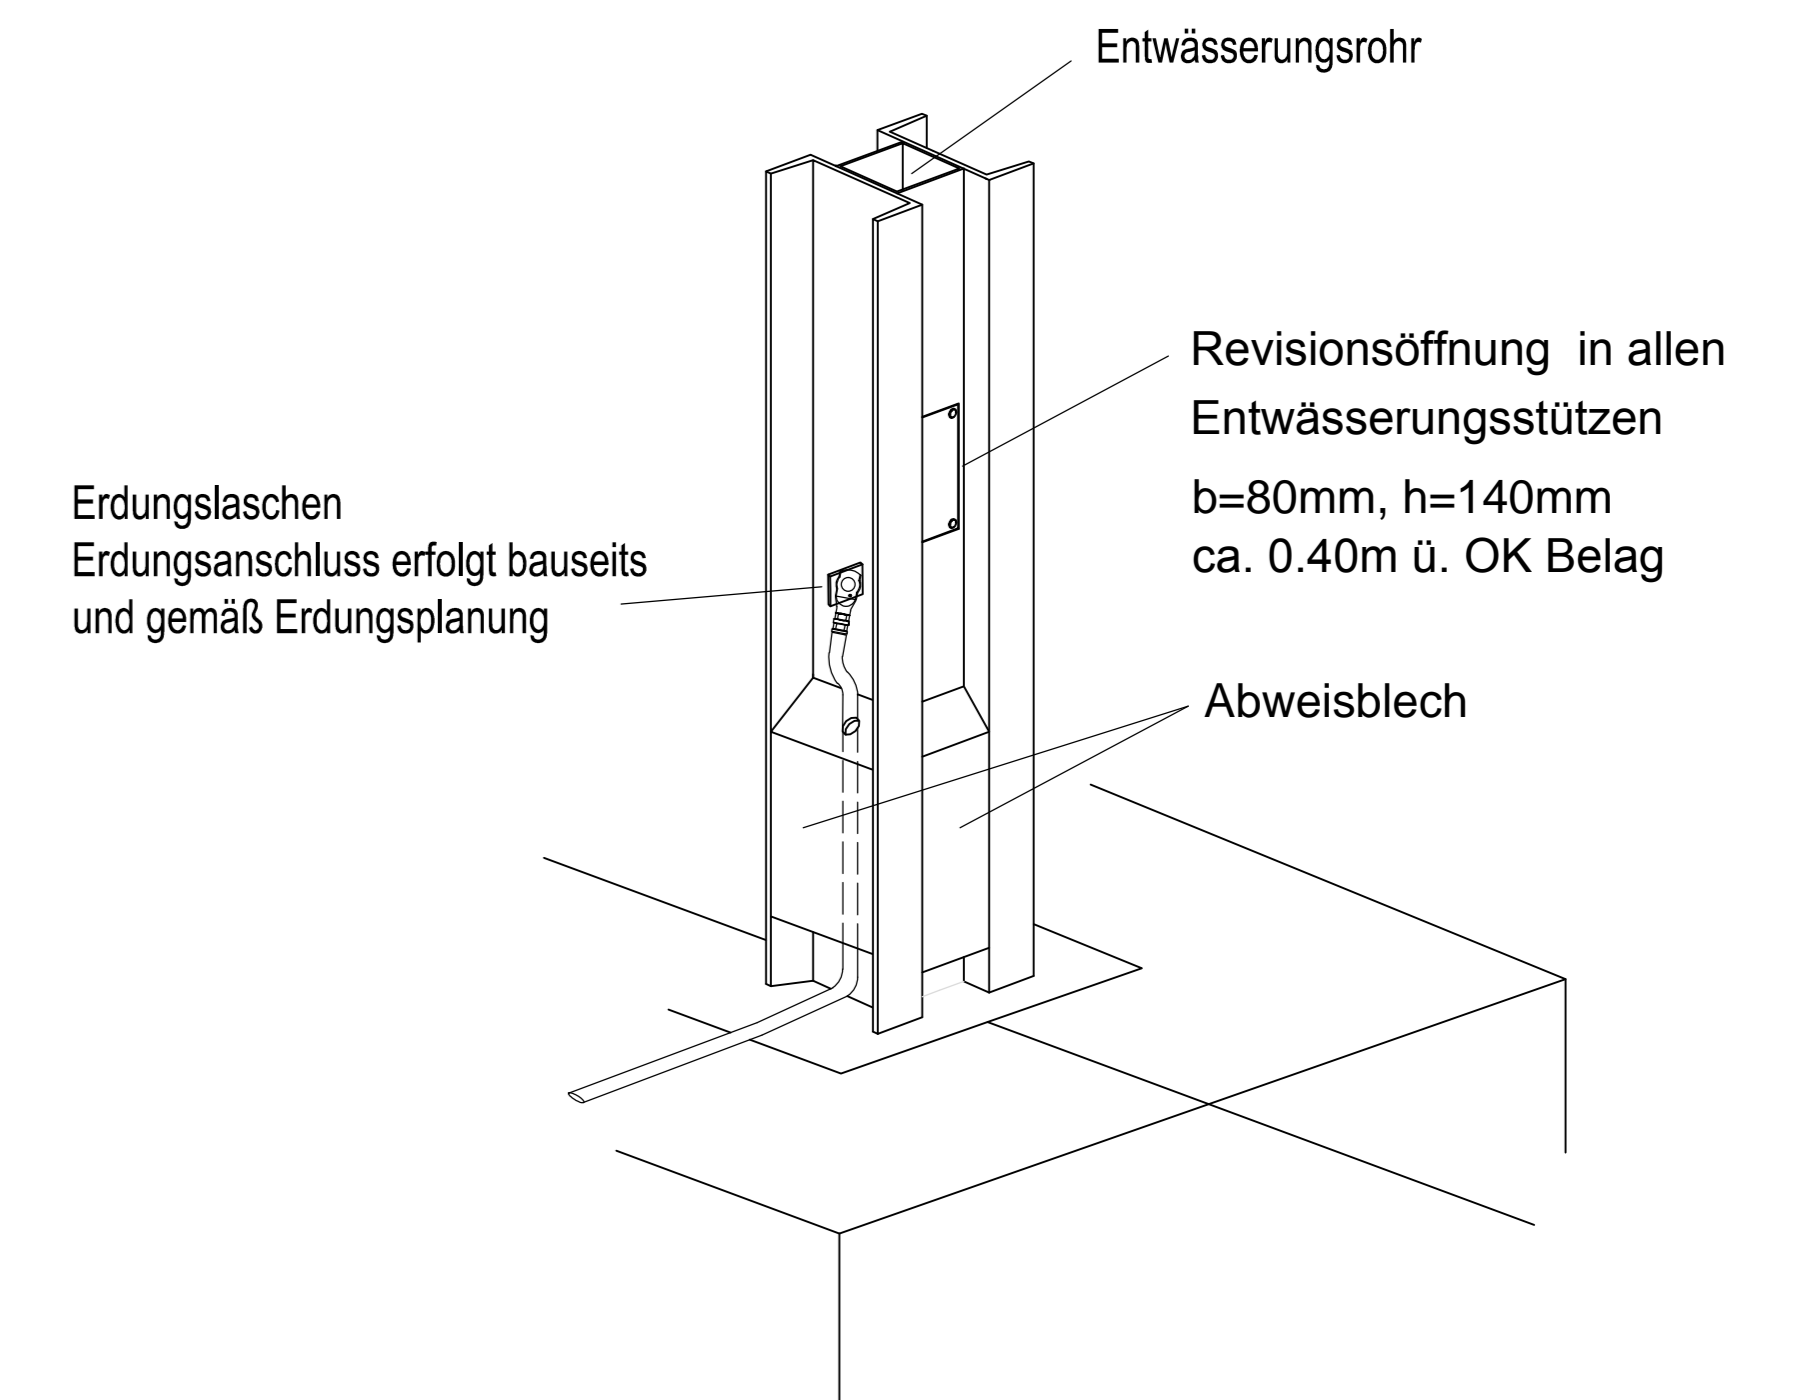


Detail Elektrostütze

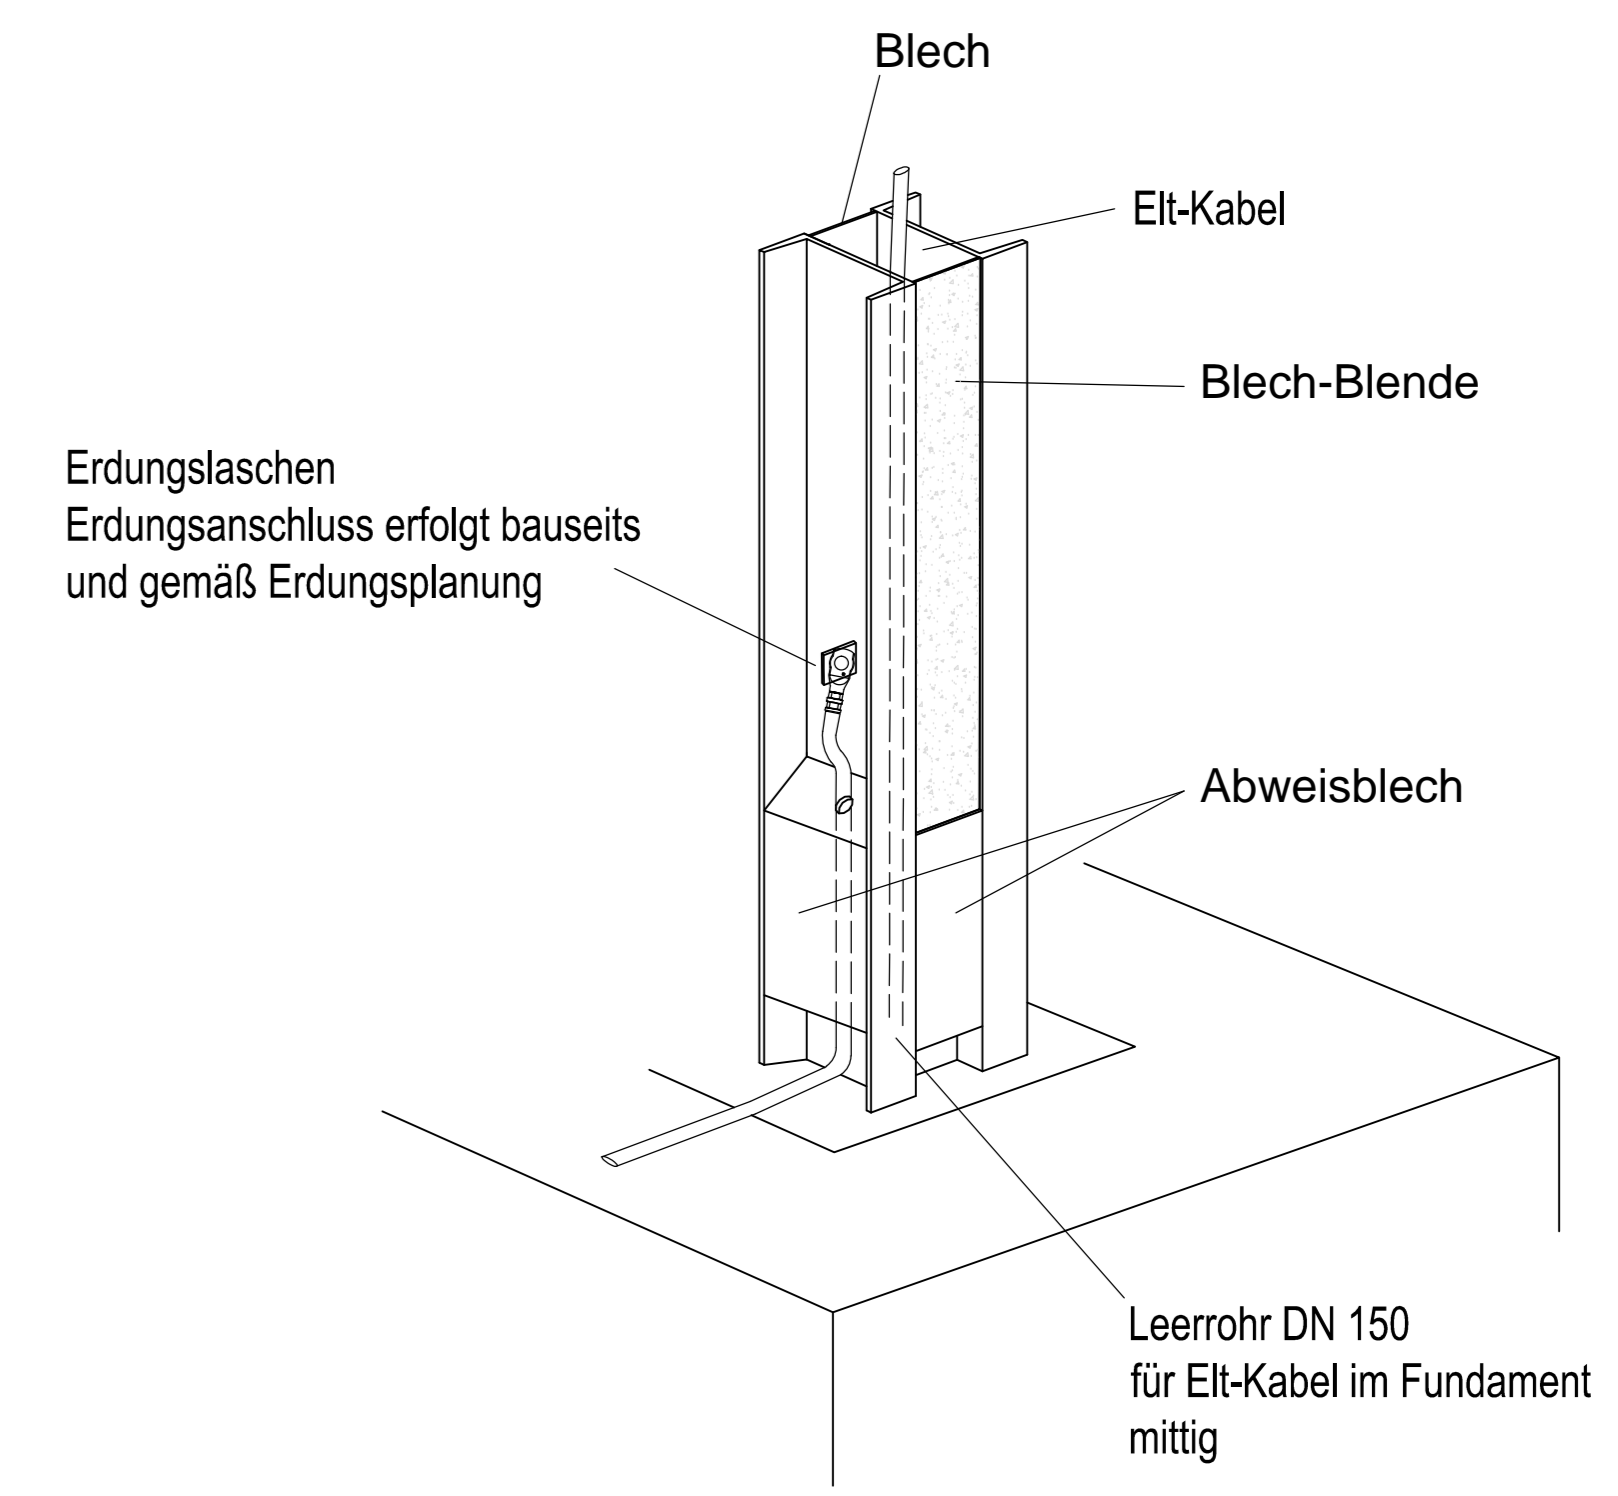


Detail Stützenbefestigung

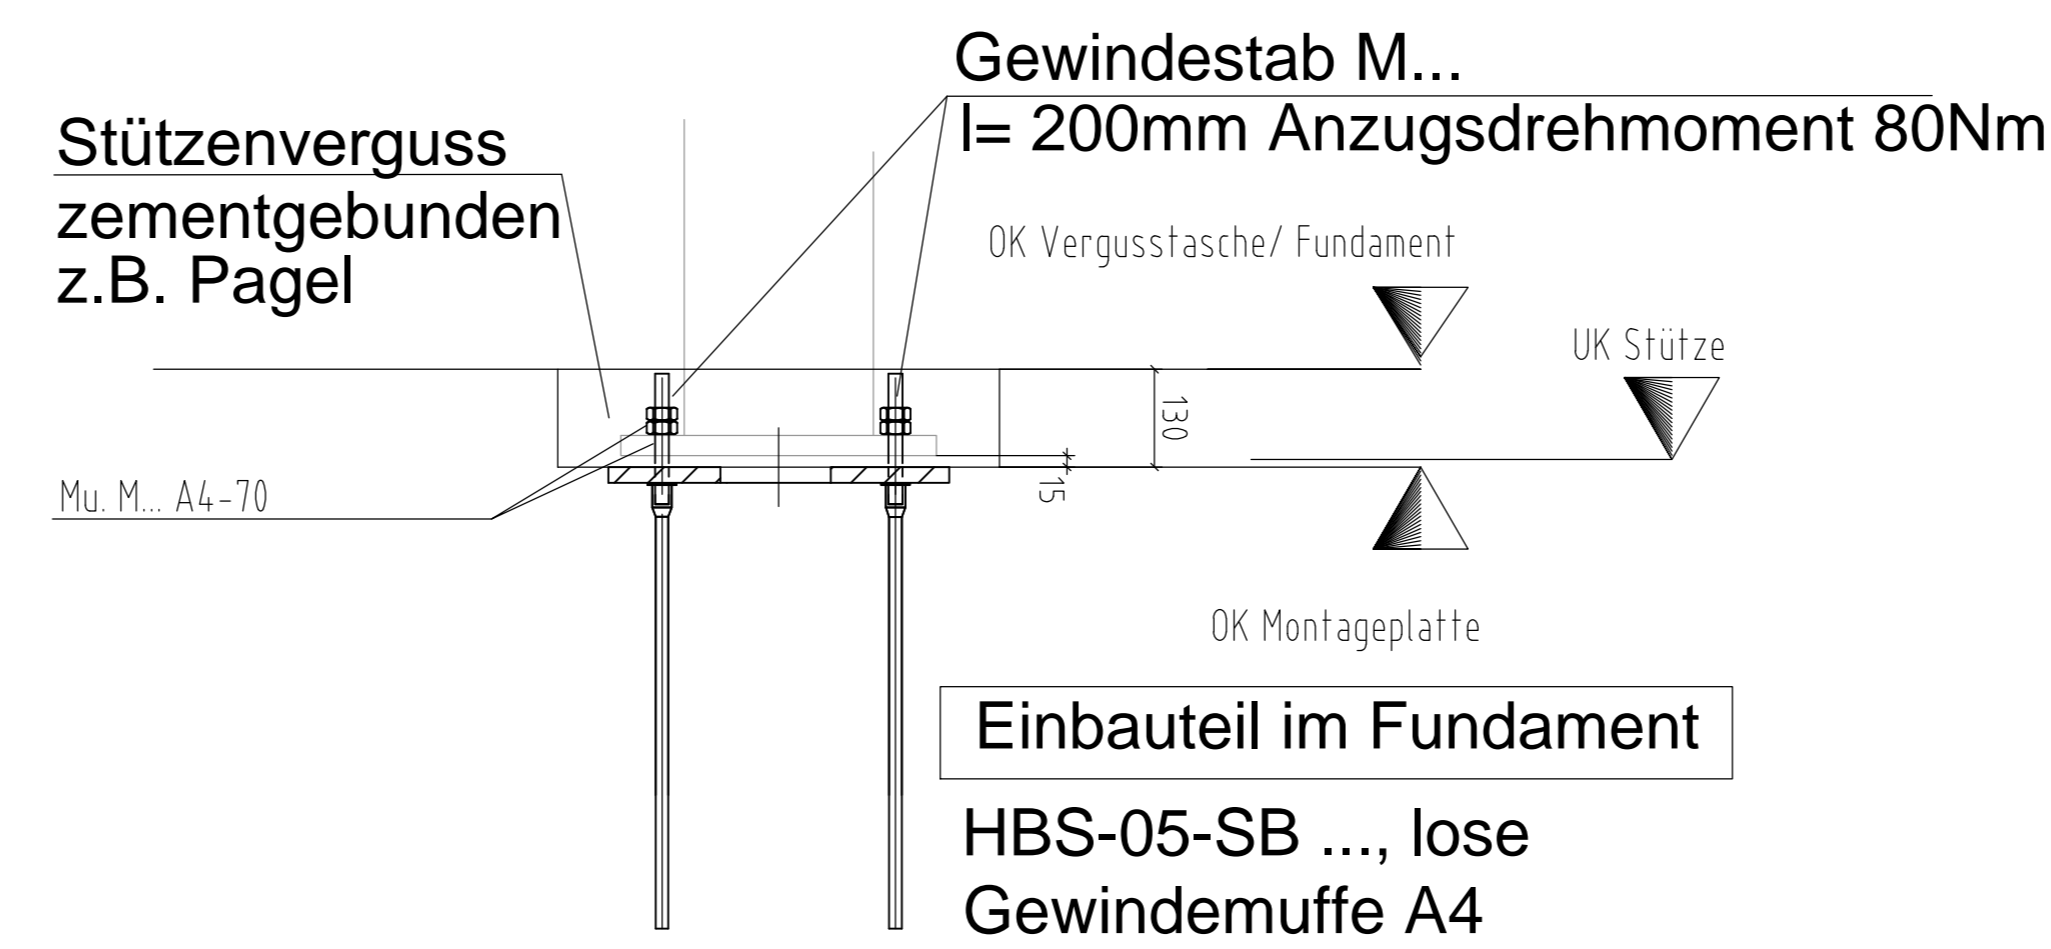

Querschnitt Überdachung Kombibahnsteig km 25,3+88,662 M 1:50

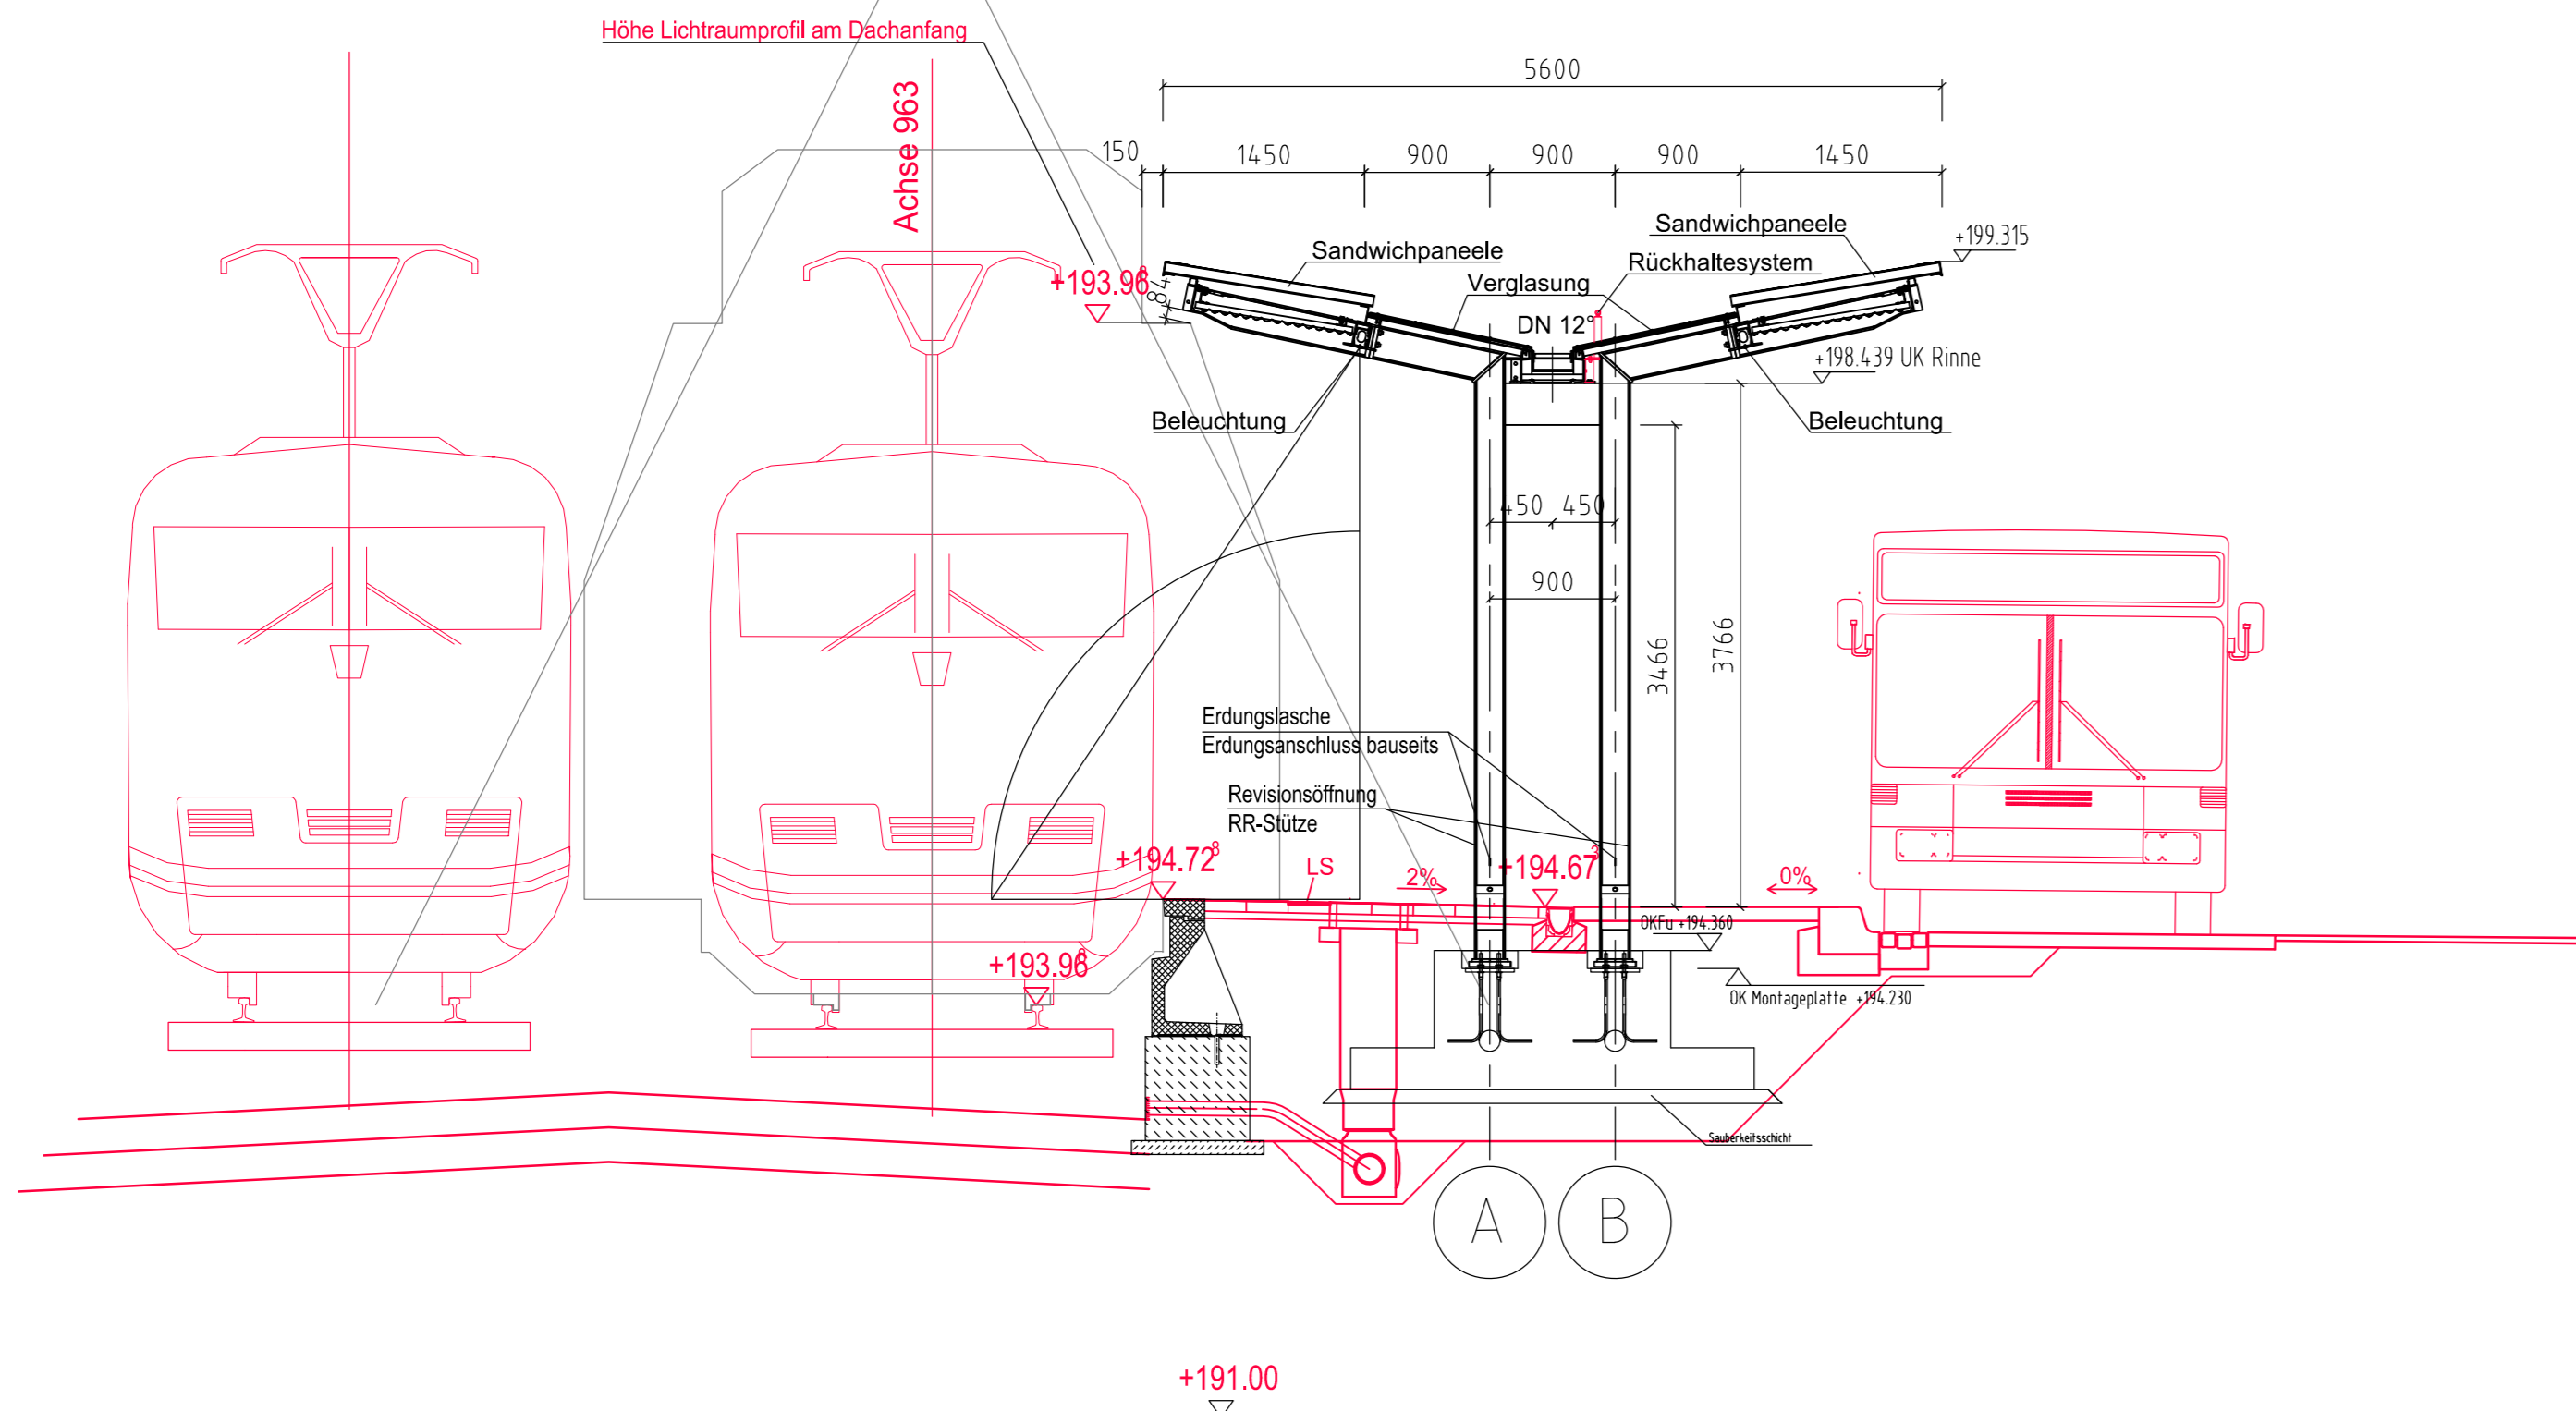

Schnitt Notüberlauf M1:5

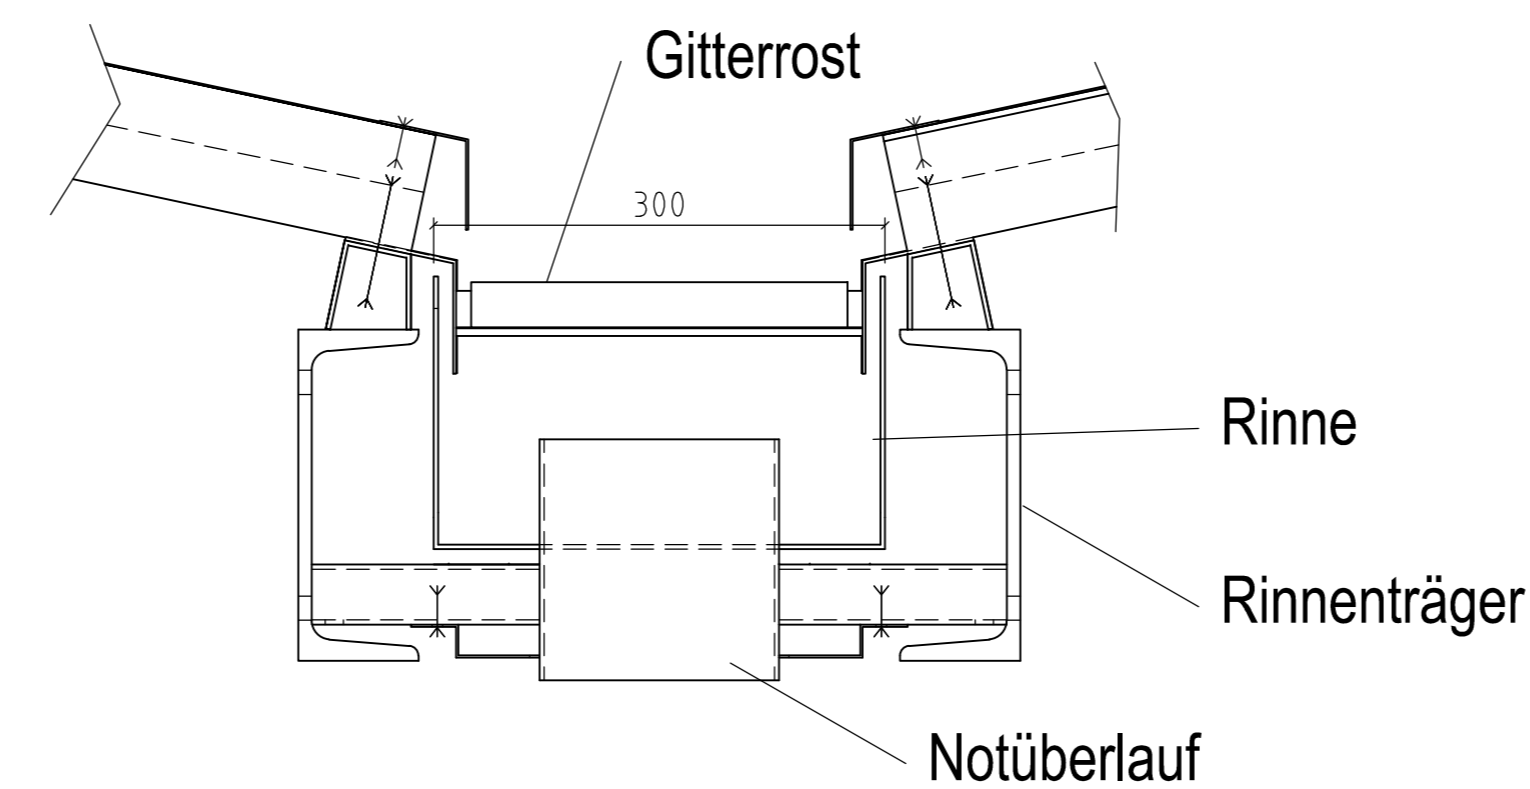


Grundlage für die Planung waren folgende Pläne:
 Büro Krebs und Kiefer:
 -Plan Nr. EPP5_A_BF_30PI01a_Grundriss Dach Aussenbahnsteig
 -Plan Nr. EPP5_A_BF_30PI02a_Grundriss Dach Hausbahnsteig
 -Plan Nr. EPP5_A_BF_30PI03a_Grundriss Dach Kombibahnsteig
 -Plan Nr. EPP5_A_BF_30PI04a_Lageplan Bahnsteige
 -Plan Nr. EPP5_A_BF_30PI05a_Bahnsteigausstattung
 -Plan Nr. EPP5_A_BF_33PI01a_Querschnitt Dach Aussenbahnsteig
 -Plan Nr. EPP5_A_BF_33PI02a_Querschnitt Dach Hausbahnsteig
 -Plan Nr. EPP5_A_BF_33PI03a_Querschnitt Dach Kombibahnsteig
 -Plan Nr. EPP5_A_BF_33PI06a_Regelprofil Bahnsteige
 -Plan Nr. EPP5_A_BF_AL01GP02a_Absteckung Bstg-Mitte
 -Plan Nr. EPP5_B_BF_IN12PI01b_Schalplan Aufzug Bahnsteig 1 Hausbahnsteig
 -Plan Nr. EPP5_B_BF_IN12PI02b_Schalplan Aufzug Bahnsteig 2 Aussenbahnsteig

Hacker Metallbau GmbH
 -Plan Nr. 2000_Aufzug Bstg 2 Aussenbahnsteig

12	Bestandsplanung	Handl.	03.01.2014
13	Gleichgestellt mit BVI-B-Projektentwurf, kein Eintrag	Handl.	08.07.2013
INDEX	ÄNDERUNG	NAME	DATUM
Planinhalt:	interne Blattnummer:	Plannummer / Datenanschlüsse:	

Prüfermerke	
Zur Vorlage beim Prüfgenehmigen freigegeben:	Prüfgenehmiger:
DB Projektbau, Frankfurt/Main, den 12. Feb. 2013, gez. Jull	In bautechnischer Hinsicht geprüft: Prüfnummer des Prüfvertrages: 12-705 Prüfer-Nr.: 3 Miesbaden, den 18.03.2013
Abwiesene Qualitätsprüfung zurückgestellt:	Prüfer für bautechnische Nachweise im Eisenbahnbau Tätigkeitsbereich: Stahl- und Verbundbau Anerkennungszeichen: 251/09/105 vom 18.02.2009 Akkreditations-Nr.: 45187 Tel.: 0431-39644-0
Dr. Stefan Wenzel	Dr.-Ing. Manfred Hanf Akademiestraße 3 65187 Wiesbaden Tel.: 0431-39644-0
Erstellung der Fachberichte übernommen:	gez. Hanf
Genehmigung zur Ausführung:	Freigabe der Ausführungsunterlagen
Plm. 25.03.2013, gez. I.V. Jaus	DB Netze Freigabe der Ausführungsunterlagen mit Regelungen durch den BVB Freigabe-Nr.: 181-M-BI221-SH/13/01 21. März 2013 gez. Schmidt Frankfurt/Main, den Helmut Schmidt
Übergang mit Folienverändern:	-gez. Hanf/-gez. Schmidt
08.07.2013, gez. I.A. Handl.	
die Überzeichnung mit der Ausführung besteht:	
für den Auftragnehmer: 03.01.2014, Butsch	
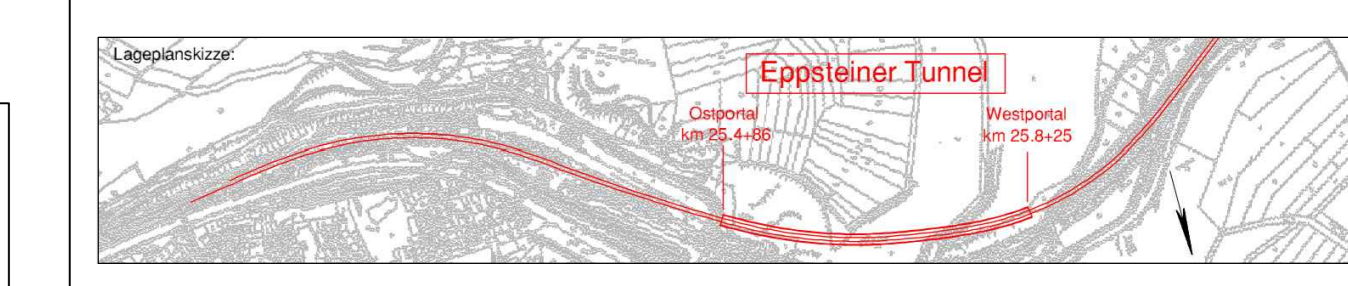DB Netz AG Auf dem Kampfen 16 60528 Frankfurt am Main Tel.: 02188-3000 Fax: 02188-305270	DB Station & Service AG Betriebsmanagement Frankfurt/Main im Hauptbahnhof 60328 Frankfurt am Main	DB Projektbau, GmbH Regionalmanagement Mitte Regionalmanagement EBB/44/RT im Hauptbahnhof 60328 Frankfurt am Main	Blatt: 1189 / 841 Maßstab: 1:50	
Verkehrsstation Bf. Eppstein				
Übersichtsplan Kombibahnsteigdach				
Projekt: Neubau Eppsteiner Tunnel				
Blatt: E P P 5 - A - B F - - - 5 4 0 P 0 1 b				
Blatt: 3 6 1 0 2 1 4 8 9 1 0 1 2 6 1 1 2 0 				